


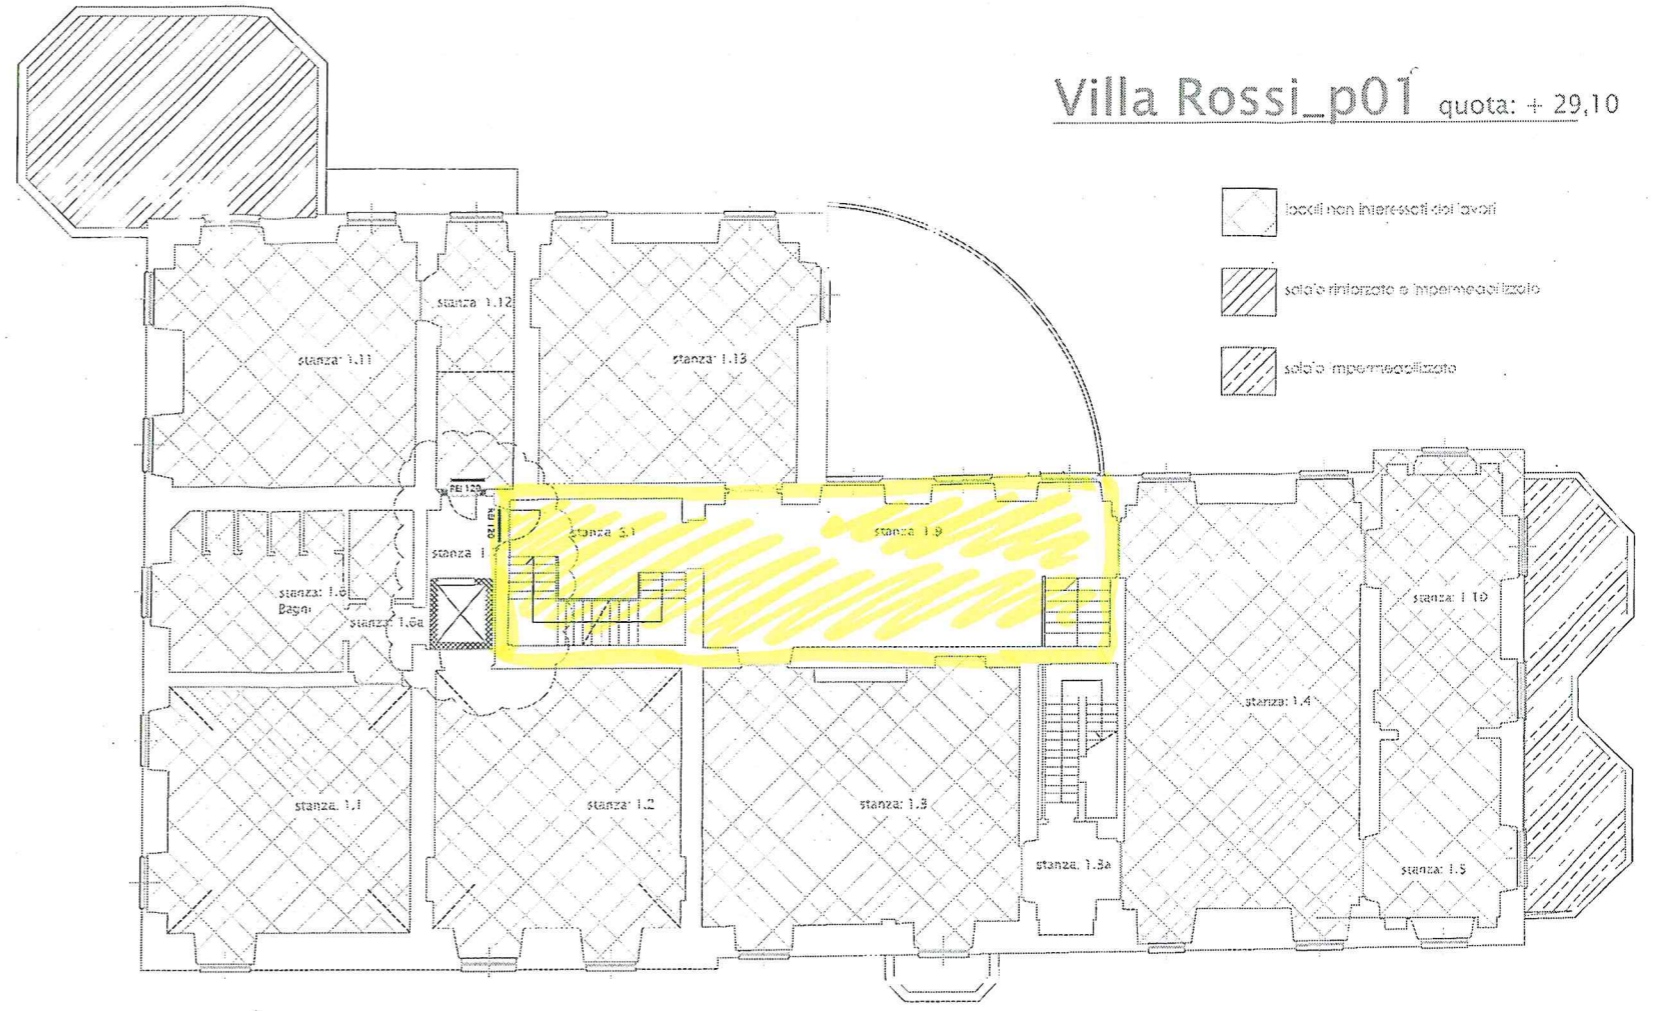





Villa Rossi_p01 quota: + 29,10

-  locali non interessati dai lavori



"LOTTO 1"

-  USO ASSOCIATIVO
-  SPAZI COMUNI

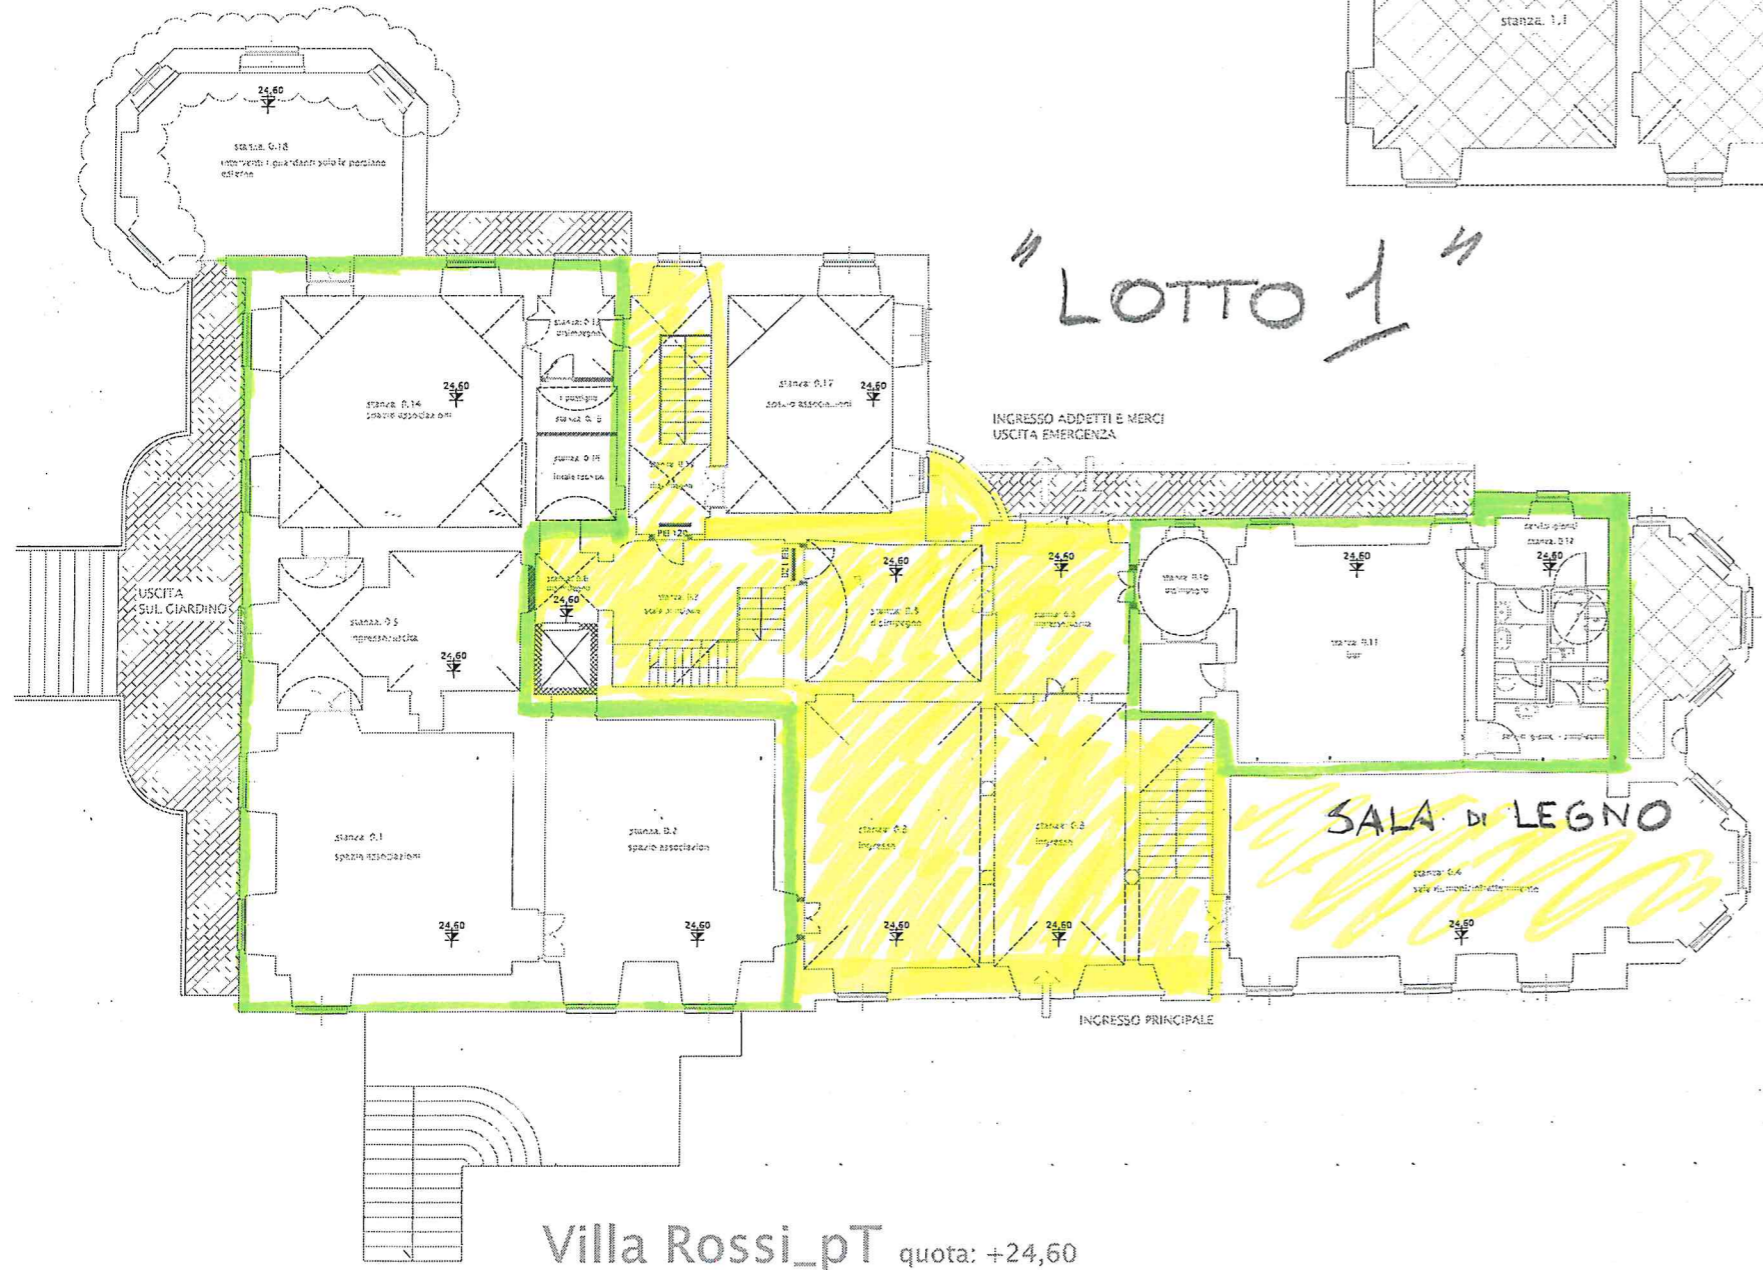

Villa Rossi_pT quota: +24,60

COMUNE DI GENOVA

RESTAURO E RISANAMENTO CONSERVATIVO
DI VILLA ROSSI MARTINI A GENOVA SESTRI PONENTE

AS BUILT

PIANTA PIANI TERRA E PRIMO

PROGETTO ARCHITETTICO
LOTTO 1/2/3
GIANNI URSI FRONZONI

PROGETTO INGENIERIA
A.T.I.
CRESCO & C.A. (SUNDA/STRA) - PIAZZA TERESA DI S. 1849 GENOVA
LA COMMERCIALE E TECNOPIANTI S.p.A., VIA MORICISSO 10, 16102 GENOVA

N.	DATA	EMESIONE	DIS.	DATA 2° S.	FORMA	SCALA	FORMATO
						1:100	A0
			CONTR.			ESALIMENTO	
			VIRTO				
			CONVULSA				

AB-a01


"LOTTO 2"

USO ASSOCIATO
 PARTI COMUNI (CON 2 ASCENSORI)




nuovo edificio

Villa Rossi_p02 quota: +34,70

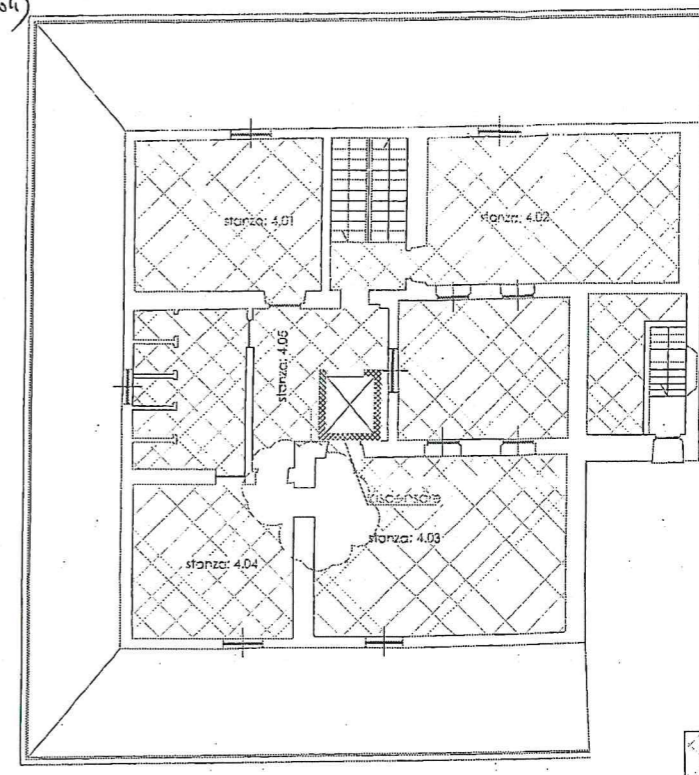

locali non interessati dagli interventi

Villa Rossi_p04 quota: +41,20 (scala 1:150) PRS01

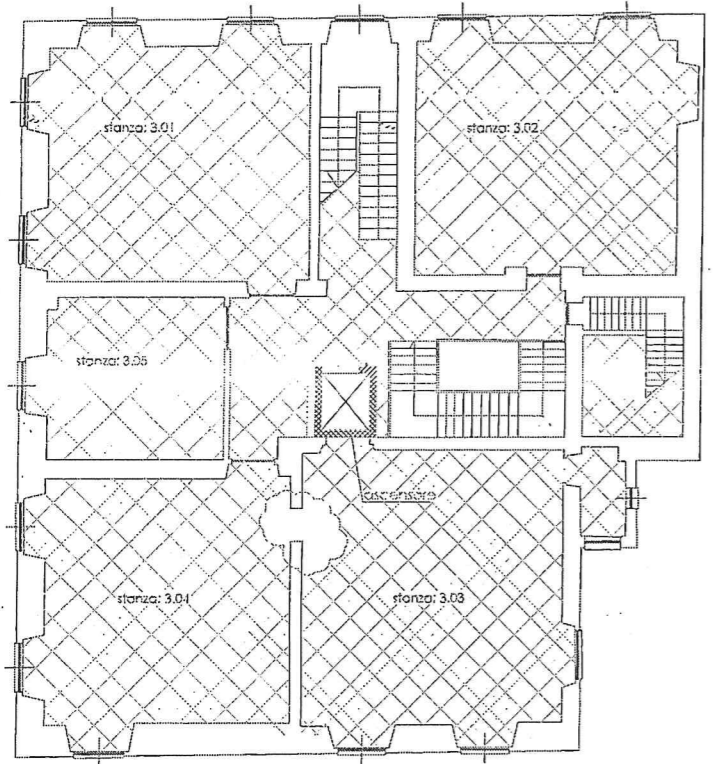

locali non interessati dagli interventi

Villa Rossi_p03 quota: +38,20 (scala 1:150) PRS01

COMUNE DI GENOVA.

RESTAURO E RISANAMENTO CONSERVATIVO
 DI VILLA ROSSI MARTINI A GENOVA SESTRI PonENTE

AS BUILT

OGGETTO DELLA PROVA
 PIANTE PIANI SECONDO, TERZO E QUARTO

RIP. INCARICATO
 DOTT. ING.
 GIANLUIGI FRONZIA

NUMERO INDELLIBERATO
 ATTI
 OFFICINA S.R.L. (MANDATARIA) - PIAZZA TERESA 5, 10143 GENOVA
 LA COMMERCIALE TECNOPIANTE S.A.S. - VIA MURIGNO 29, 10160 GENOVA

N.	DATA	EMISSE	DIS.	DATA	FIRMA	SCALE	PERMISO
				19/09/2019		1:100	A0
			CONTI.				
			VISTI				
			CONDANATA				

DOCUMENTO
AB-a01