



consegna a mano

Al Signor Sindaco del Comune di Genova Via Garibaldi, 9 16121 Genova

1802 17-04-12

Oggetto: Adozione Progetto Preliminare del Piano Urbanistico Comunale (PUC). Presentazione di osservazioni ai sensi dell'art. 38 comma 2 lettera d) della Legge Regionale 4 settembre 1997 n. 36 e s.m.i..

La sottoscritta Fintecna Immobiliare S.r.l., in persona dell'Amministratore Delegato Avv. Vincenzo Cappiello residente per la proprietaria del complesso immobiliare ex Ospedale Psichiatrico di Genova Quarto, identificato catastalmente come segue:

	SEZ.	FGL	N.	SUB	CAT.
CF	QUA	6	34		A2
CF	QUA	6	35	1	A/2
CF	QUA	6	35	2	A2
CF	QUA	6	743-744	3	B2
CF	QUA	6	38	3	B2
CF	QUA	6	2297	2	B2
CF	QUA	6	494	3	B2
CF	QUA	6	706	3	B2
CF	QUA	6	2417		C/2
CF	QUA	6	2418		C/2
CF	QUA	6	2414		
CF	QUA	6	2416		
CF	QUA	6	2353		
CT	7	6	2398		
СТ	7	6	37		
CT	7	6	294		
CT	7	6	189		
СТ	7	6	2414		
CT	7	6	2416		1
CT	7	6	2417		
CT	7	6	2418		
CT	7	6	1016		


SCALA 1:5000



Trasformazione urbana

2.09

"A" - OSSERVAZIONI TINTECNA MHOBILIARE S.r.I.

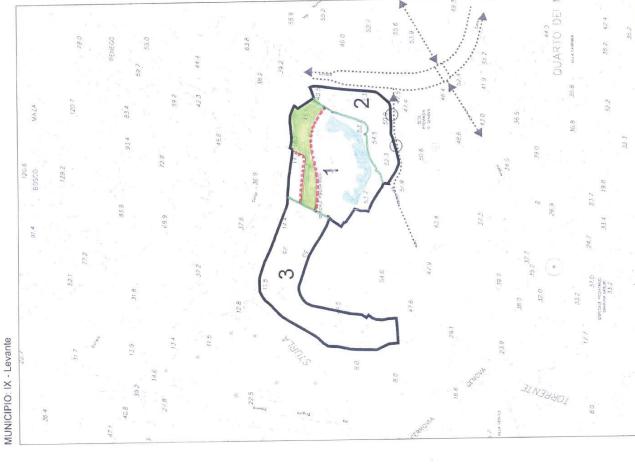



	SEZ.	FGL	N.	SUB	CAT.
CT	7	6	494		
CT	7	6	953		
CT	7	6	35		
CT	7	6	34		
CT	7	6	2396		
CT	7	6	2353		
CT	7	6	38		
CT	7	6	2297		

presenta le allegate osservazioni al Progetto Preliminare del Piano Urbanistico Comunale (PUC), ai sensi dell'art. 38 comma 2 lettera d) della Legge Regionale 4 settembre 1997 n. 36 e s.m.i..

Per contatti e/o chiarimenti si prega rivolgersi all'arch. Maria Filauro – tel. 06 42116304 – email: <a href="mailto:mfilauro@fintecnaimmobiliarc.it">mfilauro@fintecnaimmobiliarc.it</a>.

Con osservanza.

FINTECNA IMMOBILIARE S.R.L.

Amministratore Delegato
(Avv. Vincenzo Cappiello)

hy

All.: c.s. MCF/fv Ill.mo Signor

Sindaco

Comune di Genova



## Osservazioni

ai sensi dell'art. 38 L.R. 36/1997

della Società Fintecna Immobiliare S.r.l., con sede

) in persona del Legale Rappresentante Avv.

Vincenzo Cappiello,

## nei confronti

del progetto preliminare del PUC adottato con deliberazione del Consiglio comunale 7 dicembre 2011 n. 92.

## Considerato che:

- a) Fintecna Immobiliare S.r.l. è attuale proprietaria, in Comune di Genova, tra l'altro, del complesso immobiliare ex Ospedale Psichiatrico di Quarto, identificato a catasto alla sez. QUA foglio 6 mappali 34, 35 sub 1 e 2, 743, 744, 38, 2297, 494, 706, 2398 e sez. 7 foglio 6 mappali 37, 294, 189, 2414, 2416, 2396, 953, 2417, 2418, 2297, 2353
- b) Come noto, in esito al procedimento di cartolarizzazione avviato dalla Regione Liguria con DGR 577/06, il suddetto complesso immobiliare è stato acquisito, insieme a maggior consistenza, dalla Valcomp Due srl, società interamente controllata da Fintecna Immobiliare srl (appartenente al gruppo Fintecna S.p.A. il cui azionista unico è lo Stato Italiano per il tramite del Ministero dell'Economia e Finanze). In data 6 dicembre 2011, con atto Notaio Enrico Parenti in Roma,

URBAN LAR - PLANIFICAZIONE FFE 23.04 2012



Valcomp Due srl è stata incorporata in Fintecna Immobiliare srl che è divenuta pertanto proprietaria del portafoglio immobiliare detenuto fino ad allora da Valcomp Due srl.

c) Il 18 settembre 2009 Fintecna Immobiliare sottoscrisse con il Comune di Genova un Accordo Procedimentale volto alla definizione delle linee guida tecniche e procedurali per la valorizzazione degli immobili principali insistenti nel territorio comunale. In tale contesto vennero definite le linee guida per il recupero a nuove funzioni della porzione dell'ex Ospedale Psichiatrico di Quarto, prevedendo l'insediamento di attività terziarie, ricettive e residenziali, con la previsione di limitate nuove edificazioni. Specificatamente, per l'immobile in argomento, l'Accordo procedimentale all'art. 3 riportava la seguente indicazione:

"Tra gli immobili di proprietà Fintecna Immobiliare o sue controllate sono compresi fabbricati o complessi immobiliari la cui destinazione urbanistica è obsoleta (ad esempio perché riferita ad una funzione preesistente e ormai dismessa); nelle fattispecie, il riutilizzo dei beni è pertanto subordinato all'approvazione di varianti alla vigente normativa del PUC, per l'attuazione delle quali è necessario condividere con la struttura comunale di riferimento i percorsi autorizzativi più brevi e opportuni (es.: Accordo di Programma, Accordo di Pianificazione, Conferenza di Servizi ex art. 59 della L.R. 36/1997) ed i tempi della loro attuazione, fermo restando il rispetto degli "Indirizzi di Pianificazione" approvati con D.C.C. n. 1/2009.
Attualmente rientra in questa categoria di intervento il seguente

complesso immobiliare:

Complesso immobiliare di Quarto Via G. Maggio 6 (Porzione ex Ospedale Psichiatrico) si estende per circa 56.000 mq con una superficie coperta complessiva di circa 28.000 mq; rappresenta circa il 50% del complesso che originariamente costitutiva l'Ospedale Psichiatrico di Genova Quarto. Il complesso acquisito da Fintecna Immobiliare (per essa la controllata Valcomp Due srl) è costituto in particolare dal cosiddetto "Nuovo Istituto", dalla ex Palazzina Infermiere (oggi ristrutturata come foresteria), dalle due palazzine originariamente a destinazione residenziale denominate "Sert" e "Caup", dalla portineria su Via Maggio, dal manufatto un tempo destinato alla medicina legale, da altri manufatti minori per lo più a carattere tecnologico e dalla quota parte di parco che si estende tra Via Maggio e Via Antica Romana di Quarto, al cui interno è attualmente presente un'area destinata temporaneamente a parcheggio. Il PUC individua il complesso all'interno della zona FFa (servizi in ambito soggetto a controllo ambientale). Parte del complesso è sottoposto inoltre al vincolo storico artistico ai sensi del DLgs 42/2004. Attualmente il complesso, in stato di dismissione, rappresenta un vuoto urbano ed un'importante risorsa da riqualificare e riutilizzare, individuando un mix funzionale che tuteli da un lato il patrimonio immobiliare e dall'altro l'investimento del soggetto promotore. Al fine pertanto di reintrodurre il complesso immobiliare nel tessuto organico della città e, con esso, nel ciclo vitale del mercato immobiliare e delle relazioni urbane, Fintecna Immobiliare e il Comune di Genova opereranno di concerto, individuando i percorsi e gli strumenti normativi e procedurali più idonei anche in variante all'attuale strumentazione urbanistica generale, nell'interesse civico della salvaguardia dell'emergenza e della memoria storica e nell'ottica di una concreta fattibilità del progetto attraverso l'intervento di soggetti privati. Verrà valutata, in particolare, la possibilità di riqualificare il complesso ampliando il ventaglio delle funzioni ammesse, oggi limitate a quelle di interesse generale. Le funzioni che caratterizzeranno il complesso potranno essere rivolte al terziario avanzato, al direzionale e funzioni compatibili (insediabili per lo più nel cosiddetto Nuovo Istituto) con una quota complementare di residenziale, recuperando a tal fine anche le palazzine denominate Sert e Caup, originariamente destinate a tale funzione. Nell'ottica, inoltre, della salvaguardia e del decoro ambientale e della sostenibilità economica dell'intera operazione, verrà esaminata la possibilità di recuperare le volumetrie minori, a vantaggio di nuove limitate costruzioni con un miglior inserimento ambientale, per lo più a destinazione residenziale, da ubicare ai margini del complesso al fine anche di ricucire l'area con il più ampio contesto urbano. Particolare attenzione verrà posta nell'infrastrutturazione dell'area: oltre ad individuare nuovi accessi, finalizzati anche alla razionalizzazione e riorganizzazione della viabilità esterna di contorno, verrà valutata la fattibilità della realizzazione di un parcheggio di interscambio collegato al sistema viario primario (Corso Europa e nodo del cavalcavia di Quarto),

anche a parziale o totale copertura degli oneri di urbanizzazione primaria e secondaria gravanti sugli interventi che verranno effettuati all'interno del complesso in esame e, eventualmente, sugli immobili, sempre di proprietà di Fintecna Immobiliare o suoi aventi causa, oggetto del presente accordo procedimentale. Con i medesimi criteri di rispetto ambientale e di sostenibilità complessiva dell'operazione, la pianificazione verrà estesa ad altre porzioni di aree, sempre comprese all'interno del complesso dell'ex Ospedale Psichiatrico di Quarto, che rientrassero nella disponibilità di Fintecna Immobiliare o sue controllate. Fintecna Immobiliare e il Comune di Genova coopereranno affinchè le soluzioni individuate vengano esaminate positivamente dalla Sovrintendenza ai Beni Architettonici competente.

All'art. 7 del medesimo Accordo Procedimentale venivano indicati gli impegni reciproci assunti dalle Parti per la conduzione a buon fine delle iniziative di recupero dell'ex Ospedale, e specificatamente:

"Per quanto riguarda il complesso immobiliare di Genova Quarto, di cui precedente art. 3 punto 1), Fintecna Immobiliare si impegna, per se e suoi aventi causa, a predisporre, a propria cura e spese e nell'ambito dell'unico atto di proposta da presentare al Comune entro 6 mesi dalla sottoscrizione del presente protocollo, una proposta urbanistica che persegua le finalità illustrate nel presente documento. Il Comune di Genova e Fintecna Immobiliare si impegnano a porre in essere e condurre a sollecita conclusione – secondo le rispettive competenze e funzioni – tutti i procedimenti, le

iniziative e le attività necessarie per la realizzazione di quanto previsto nel progetto urbanistico, anche attraverso il coinvolgimento di altri soggetti istituzionali competenti in materia urbanistica ed edilizia."

Faceva inoltre oggetto del medesimo Accordo Procedimentale un immobile, sempre di proprietà della Società, ubicato in Via Siffredi 81, per il quale, su istanza dello stesso Comune, l'Accordo procedimentale prevedeva, all'art. 7, che si sarebbero definite "le modalità dell'eventuale trasferimento al Comune di Genova, dell'immobile di Via Siffredi 81, fermo restando che la valutazione del valore dell' immobile ceduto dovrà preventivamente essere concordata dalle Parti, a valori di mercato, per le attuali consistenze edilizie e con le attuali destinazioni d'uso urbanistiche. corrispettivo così determinato potrà essere corrisposto dal Comune di Genova a Fintecna Immobiliare, o sue controllate, in denaro, ovvero come diritti edificatori (trasferimento della superficie agibile) di valore corrispondente a quella del medesimo immobile ceduto da edificare in altri ambiti territoriali, determinando a tal fine il corrispettivo valore economico del diritto edificatorio in base alla localizzazione dell'ambito di trasferimento dello stesso anche in connessione agli incrementi di edificabilità ivi previsti nel medesimo documento unico di proposta."

A tale Accordo seguì una nutrita corrispondenza tra la Società e il Comune di Genova, tra cui si evidenziano: la trasmissione al Comune di Genova, con lettera 649 del 24 maggio 2010, della perizia di valutazione del valore di mercato di Via Siffredi 81, al fine di dar seguito alle intese raggiunte nell'Accordo Procedimentale; lettera prot. 2844 del 11 giugno 2010 con la quale, tra l'altro, Fintecna Immobiliare trasmise al Comune di Genova uno studio di fattibilità che raccoglieva le linee guida della variante urbanistica dell'ex Ospedale Psichiatrico, esito dei confronti avuti con la Direzione Ambiente e Territorio del Comune; lettera prot. 1133 del 17 settembre 2010 con la quale Fintecna Immobiliare chiedeva riscontro alle precedenti comunicazioni, inevase, anche in vista di una allora ritenuta prossima adozione del nuovo PUC e ribadendo l'indispensabile sostenibilità economica di qualsiasi alternativa progettuale proposta; lettera prot. Valcomp Due 0156 del 11 febbraio 2011 di richiesta di conferma dell'interesse dell'Amministrazione comunale ad acquisire, nei modi indicati all'art. 7 dell'Accordo Procedimentale, l'immobile di Via Siffredi 81; Lettera del Comune di Genova prot. 71163 del 3 marzo 2011 di revoca dell'interesse comunale sull'immobile di Via Siffredi 81, con conseguente revisione delle ipotesi di trasferimento della relativa superficie agibile.

d) In particolare, lo studio di fattibilità predisposto dalla Società e trasmesso al Comune di Genova il 11 giugno 2010, prevedeva il recupero dell'edificio storico dell'ex Ospedale Psichiatrico per funzioni per un terzo non residenziali e per due terzi residenziali, la messa in funzione della palazzina ex Infermiere con destinazione ricettiva/RTA, due settori di intervento con nuova edificabilità a destinazione prevalentemente residenziale, uno completamento del borgo di Via Romana di Quarto (circa 2000 mg di nuova superficie agibile) e uno per la rivitalizzazione delle aree verdi gerbide, di difficile utilizzo pedonale, (circa 3000-4000 mg) con i relativi parcheggi di pertinenza, una porzione di parco da destinare alla fruizione pubblica e parcheggi pubblici e privati. palazzine residenziali (ex Caup e ex Sert) venivano recuperate all'originaria funzione e collegate al tessuto urbano circostante. Lo studio dimostrava la capacità degli interventi proposti di ricucire il quartiere, dotandolo di adequate infrastrutture, in un quadro di complessiva sostenibilità dell'operazione. Esso dimostrava, inoltre, l'impossibilità di realizzare un importante parcheggio intermodale sottostante la porzione alberata del parco, corrente lungo la Via Cimarosa, a causa di un insostenibile impatto ambientale.

- e) La Società ha avviato nel contempo un confronto con la locale Sovrintendenza, che ha dichiarato la sua disponibilità ad esaminare proposte di riuso dei volumi esistenti, anche in revisione rispetto alle prescrizioni contenute nel decreto di vincolo.
- f) Fino alla data dell'adozione del Progetto preliminare di PUC, la Società ha proseguito un confronto con il Comune di Genova per la definizione dei contenuti urbanistici del distretto di trasformazione urbana dell'ex Ospedale di Quarto. Le presenti osservazioni sono in linea con la posizione sostenuta dalla Società nel corso della formazione del PUC, ed in parte omessa nell'elaborazione pubblicata il 25 gennaio 2012, a cui queste osservazioni si riferiscono.

Considerato inoltre che le analisi svolte sulla consistenza storica ed architettonica del complesso dell'ex Ospedale Psichiatrico e finalizzate all'approfondimento del tema della sua riqualificazione e valorizzazione, nel rispetto dei valori storici e commemorativi che lo connotano, hanno evidenziato come lo sviluppo e la riqualificazione dell'ex Ospedale Psichiatrico e la sua integrazione funzionale con l'ambito urbano che lo accoglie, sia compatibile con le tipologie edilizie esistenti. Il concept progettuale originario dell'Ospedale fu determinato, infatti, dalla volontà di creare non tanto un luogo di detenzione per i malati, quanto un aggregazione di edifici inseriti in spazi esterni strutturati, riferendosi, per quanto riguarda il linguaggio architettonico, ai caratteri architettonici e compositivi delle Ville che caratterizzavano il contesto all'epoca della costruzione.

L'accoglimento delle osservazioni che seguono e la conseguente modifica della scheda riferita al Distretto di Trasformazione N. 2.09 – ex Ospedale di Quarto, contribuiranno a creare le condizioni per attrarre soggetti investitori interessati alla riqualificazione del sito, con la conseguente possibilità di fare confluire sull'area risorse per la conservazione e la valorizzazione degli immobili, altrimenti destinati a un progressivo degrado, e per il miglioramento delle dotazioni infrastrutturali e di servizio del quartiere.

Alla luce delle considerazioni sopra svolte

## si chiede

di apportare alla scheda N. 2.09 relativa al Distretto di trasformazione urbana Ex Ospedale di Quarto, Municipio IX, le modifiche indicate nella scheda qui allegata sub A, comprensiva sia di elaborato grafico che di

tabella testuale.

La sottoscritta confida che le svolte osservazioni possano essere accolte e che possa essere condiviso ed apprezzato lo spirito collaborativo che le anima, mirato a rendere possibile il recupero di una importante porzione del territorio comunale, con ogni connesso beneficio anche in termini di riqualificazione urbana e miglioramento delle dotazioni infrastrutturali e di servizio alla città.

Resta quindi, con i propri tecnici e consulenti, a completa disposizione dell'Amministrazione per ogni chiarimento od approfondimento che fossero ritenuti utili.

Con osservanza.

FINTECHA "MOBILIARE S.R.L.

AND Liens Delegato

(Avv. v... enzo Cappiello)

		Speciale di concertazione						
N. 2.09	DISTRETTO	Trasformazione urbana Trasformazione locale	ex Ospedale di Quarto		Municipio: IX Levante			
		In attuazione o in corso di						
MADR	D PROGRAMMATICO	formazione						
ZUADRO	O FROGRAMMATICO	PTR	Coerente con l'objettivo di "Rilan	icio dei capoluoghi"				
1	Pianí sovraordínati	PTP	Coerente com la missione di pianificazione dell'ambito 1.3 GENOVA, segnatamente per il profilo delle azioni di sostituzione e modifica del sistema insediativo del levante di Genova. Compreso nell'area 1.3_5_37 "Ospedale Psichiatrico" del sistema del verde. Compreso nel territorio urbano con verde "connotante" (U) di cui alla Scheda 1.3_U_04 "Quarto-Quinto" del Sistema del Verde					
		PTCP	Assetto insediantivo locale: TU					
		Piani di bacino	Ambito 1.4					
		Piano della costa	c					
2	Piani di settore	PRP	-					
		Altri	-					
ş.	Aree ed immobili tutelati per legge		Edificio monumentale ex Ospeda del Digs 42/2004	ale Psichiatrico sottoposto a vincolo storico	-artistico ai sensi dell'art 10 comma 1			
	LR 38/1998	Allegato 3, punto 10b): non sog		la positiva valutazione di sostenibilità amb	entale del PUC			
DISCIPL	INA URBANISTICA, PAESAGGISTICA, AMI	BIENTALE	Marie Control of the	Sa (2000)	A3504.55-2000.500.500			
1	Obiettivo della trasformazione	e alienata tramite cartolarizzaz	ex Ospedale di Quarto <del>per la parte non più di utilizzo al SSN, per la parte dismessa dall'originaria funzione sanitaria ne nel 2008, per la costituzione di un insediamento residenziale integrato con <del>un polo per</del> attività direzionali e/o ad vante cittadino, associate a funzioni urbane compatibili e in connessione con il sistema della mobilità urbana.</del>					
2	Superficie territoriale	86.300 mq, dl cui 55.784 mq re	lativi alla parte dismessa dalle funzio	oni sanitarie e 30.516 mg costituiti da terre	eni ancora di proprietà del SSN			
3	Suddivisione in settori	il Distretto è suddiviso in 4 3 s	ettori					
4	Funzioni ammesse	settore 1	principali	Residenza, Industria, artigianato con esclusione della logistica, limitatamente alle attività indicate all'art. 12 comma 7.3 lett. a) delle Norme Generali, Uffici (direzionale e terziario avanzato), Strutture ricettive alberghiere, Servizi privati				
			complementari	Connettivo urbano, media struttura di vendita alimentare o non alimentare (min 800 mq snv), Esercizi di vicinato, parcheggi privati				
		settore 2	principali	Parcheggi privati e pubblici di livello urbano (intermodale) <del>con esclusione di</del> strutture fuori terra				
			complementari principali	Servizi privati				
		settore 3	complementari	1				
5	Modalità di attuazione	Settori 1, 2		ione gratuita al Comune dell'area verde pe	r la realizzazione del parco urbano			
		Settore 3	Progetto di opera pubblica per il completamento la realizzazione del parco urbano pubblico					
				etto della salvaguardia del valore storico m				
6	Modalità di intervento	Settore 1	Ospedale Psichiatrico					
	iviodanta di intervento	Settore 2	Nuova costruzione limitata ai pa	rcheggi e al locali di pertinenza dei servizi p	privati			
		30000	settori	Base	Massimo			
7	Parametri urbanistici	IŲI	1	S.A. esistente nei limiti definiti dalle categorie di intervento ammissibili sugli edifici esistenti e nel rispetto del valore storico dell'edificio dell'ex Ospedale Psichiatrico: restauro, risanamento conservativo, ristrutturazione edilizia, ci inoltre ammessa la sostituzione edilizia, con possibilità di accorpamento in un unico lotto delle superfici derivanti da demolizioni di edifici incompatibili o di nessun valore storico e gli interventi di sistemazione degli spazi liberi	5 A massima inseribile all'interne.			
			2	S.A. da derterminare in sede di PUO e comunque limitata ai locali accessori dei servizi privati	-			
			3					
		I.M.D.		-	*0			
		I.M.D. Rapporto di copertura	da determinare con PUO	-	•//			
		A Constitution	da determinare con PUO L'altezza delle nuove costruzioni paesaggistico, anche in relazioni	i ammesse nel settore 1 è determinata con e al contiguo complesso <del>monumentale de</del> ll lei Borgo di Via Romana di Quarto, in relazi	'ex Ospedale Psichiatrico e, con			

80	Dotazione di servizi e infrastrutture	Obbligatorie Settore 1: cessione gratuita al Comune delle aree verdi e Sistemazione delle aree verdi, come delimitate in planimetria, prevedendo zone attrezzate per il gioco e lo sport e realizzazion un parco urbano attrezzato comprensivo di percorsi pedonali e impianti di collegamento con il tessuto urbano circostante e con contiguo settore 3. La fruizione pubblica di tutte o parte delle a verdi come sopra definite e l'individuazione delle delle aree ver con indicazione delle connessioni per lo sviluppo del parce nel settore 3, oltre alle dotazioni prescritte dal PUC, in base alle funzioni da insediare, saranno determinate con il PUO.		Aggiuntive  Con l'applicazione dell'IUI massimo nel settore 1, dovrà essere prevista, nel settore 2, la realizzazione di un parcheggio interrato di livello urbano (intermodale) con ubicazione e capacità compatibili con la presenza di alberature ad alto fusto e del vincolo storico artistico insistente sulle aree esterne del complesso dell'ex Ospedale Psichiatrico. All'interno della struttura del parcheggio verrà riservata una quota pari ad almeno il 30% per parcheggi privati. La copertura del parcheggio sarà sistemata in coerenza con il progetto di sistemazione delle aree esterne, prevedendo interventi di mitigazione della struttura. Nel limite del IUI massimo previsto sarà ammessa una quantità di SA derivante dall'applicazione dei valori superiori dell'IUI base, commisurata alle caratteristiche del parcheggio di livello urbano (intermodale) nel settore 2, comportante la sistemazione a spazi di uso pubblico attrezzati per verde e sport sulla copertura, da determinarsi in sede di PUO	
9	Prestazioni ambientali	Miglioramento qualitativo dell'assetto vegetazionale esistente di tutte le aree compress con le indicazioni di mantenimento/integrazione/riqualificazione della scheda 1.3_5_37 PTC provinciale		ietto vegetazionale esistente di tutte le aree comprese nel distretto, in coerenza o/integrazione/riqualificazione della scheda 1.3_S_37 del sistema del verde del	
10	Disciplina paesistica di livello puntuale	La trasformazione deve assicurare la conservazione dell'immagine paesaggistica complessiva, caratterizzata dalla diffusa e consistente qualificazione delle da vaste aree verdi ed alberate e dal valore storico-monumentale dell'dall'edificio dell'ex Ospedale Psichiatrico soggetto a vincolo storico artistico. Nel settore 1: - nel caso di applicazione dell'IUI massimo, il completamento del borgo di Via Romana di Quarto si svilupperà lungo la medesima via in rapporto diretto compositivo e visivo con il borgo preesitente, mantenendo la coltre boschiva retrostante. Nel settore 2: - i parcheggi privati e pubblici di livello urbano devono essere realizzati, ove interrati, con interrati, con dell'Area 1.3_S_37 del PTC provinciale, e comunque in coerenza con il progetto delle sistemazione esterne e nel rispetto delle prescrizioni che verranno impartite per la tutela dell'edificio storico monumentale dell'ex Ospedale Psichiatrico; - l'area sul fronte principale dell'edificio ex Ospedale Psichiatrico del complesso monumentale deve essere riqualificata per la pubblica fruizione, riducendo l'estensione delle parti riservate alla viabilità carrabile e la loro collocazione in posizione di margine; il suo sottosuolo potrà essere destinato a parcheggio.			
		Perimetro	Definito	il perimetro del PUO rispetto allo schema di riferimento, può comprendere anche aree appartenenti al contiguo ambito destinato ai servizi pubblici sanitari della ASL3, per motivate esigenze di organizzazione della viabilità di accesso	
11	Flessibilità	Funzioni	-		
		Modalità di intervento	-		
		Parametri urbanistici			
		Disciplina paesistica	La realizzazione completamente interrata del parcheggio pubblica nel settore 2, comporta la possibilità di riservare una quota del 30% per parcheggi privati all'interno della stessa struttura.		
	Name a transitorio	Patrimonio edilizio esistente	interventi ammessi fino al restau	ro e risanamento conservativo	
4090					
12	Norme transitorie	Aree libere	interventi di sistemazione superf	iciale delle aree che non compromettano gli aspetti previsti	